

下今井わ3



写真区分: 着手前及び完成写真

写真タイトル: 着手前



写真区分: 着手前及び完成写真

写真タイトル: 完成



写真区分: 施工状況写真
 工種: 護岸工
 種別: 根固工
 細別: 異形ブロック (ホロー
 スケヤー5t型)
 写真タイトル: 布設完了



写真区分: 施工状況写真
 工種: 護岸工
 種別: 根固工
 細別: 異形ブロック (ホロー
 スケヤー5t型)
 写真タイトル: 布設完了



写真区分: 施工状況写真
 工種: 護岸工
 種別: 根固工
 細別: 異形ブロック (ホロー
 スケヤー5t型)
 写真タイトル: 布設完了







写真区分:施工状況写真

工種:護岸工


種別:根固工

細別:異形ブロック(ホロー
スケーヤ5t型)


写真タイトル:布設完了

    


コンクリート縦石張詳細図 S=1:20

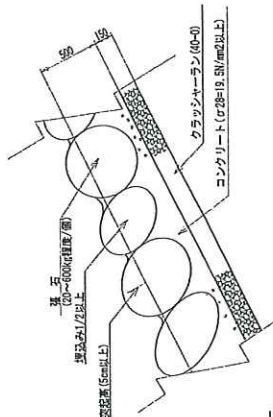

小口止め詳細図 S=1:20

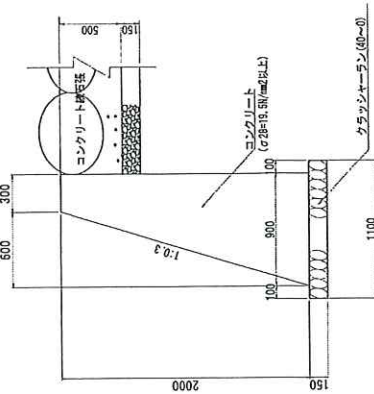


後付連結金具詳細図 S=1:10

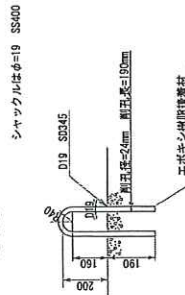


再使用三連ブロック5t型詳細図 S=1/30

S=1/30

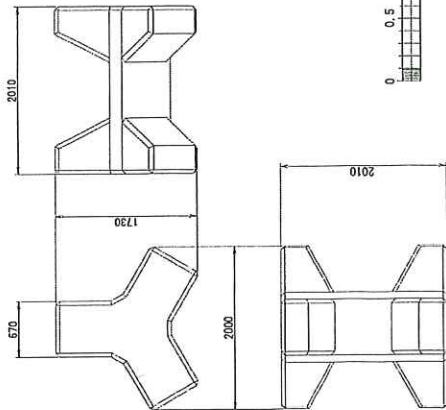

基礎コンクリート詳細図 S=1:20


S=1:20

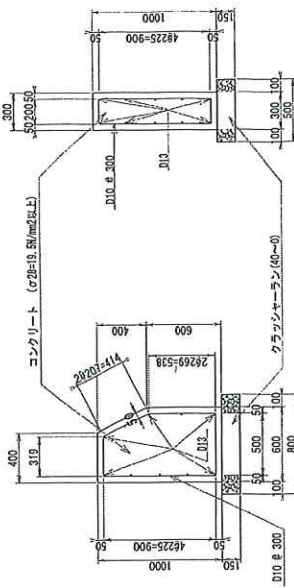


ホースケヤー5t型詳細図

S=1/30

要結金具 S=1/10

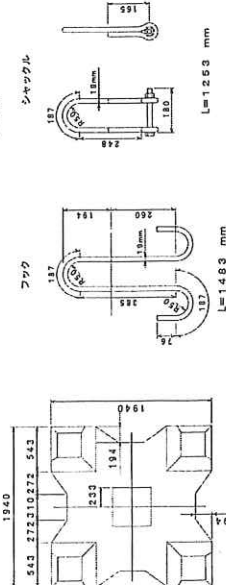

項目	数値
体積	2.185 (m³)
形状容積	12.71 (m³)
参考重量	5.025 (t)

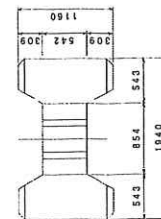

完成図

工事名	下今井第3区井工事
図面名	標準横断面図及び詳細図
版次	図示 図面番号 6-6
標準年月日	令和3年11月1日
図面年月日	令和4年5月7日
会社名	株式会社 中村建設
実務者名	(一社) 山梨県河川防災センター

S=1:20	0 0.5 1 1.5 2
S=1:10	0 0.1 0.2 0.3 0.4 0.5 0.75

S=1:30	0 1 2 3
S=1:100	0 1 2 3 4 5 7.5 10